




Detalhe H11
Escala 1:50

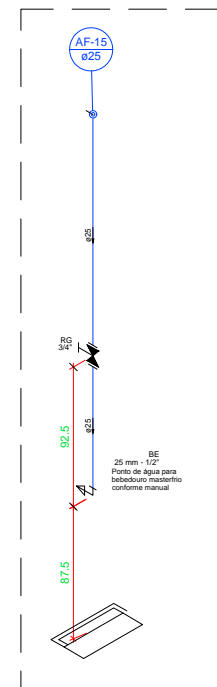


Detalhe H12
Escala 1:50

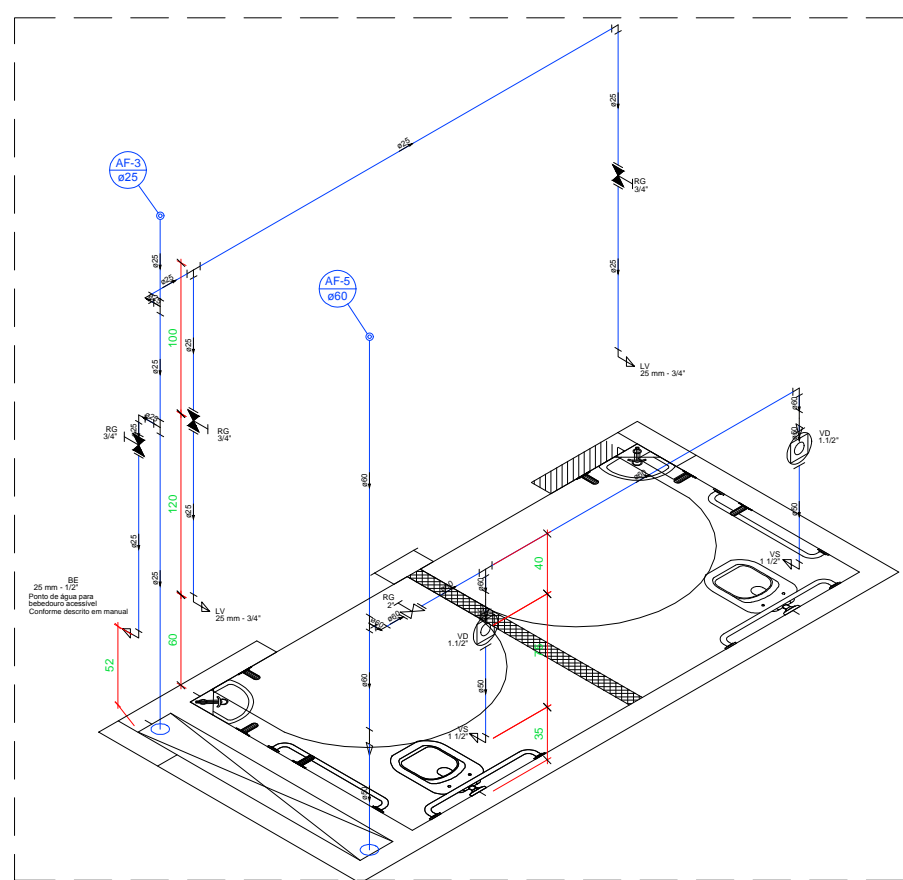

Detalhe H13
Escala 1:50

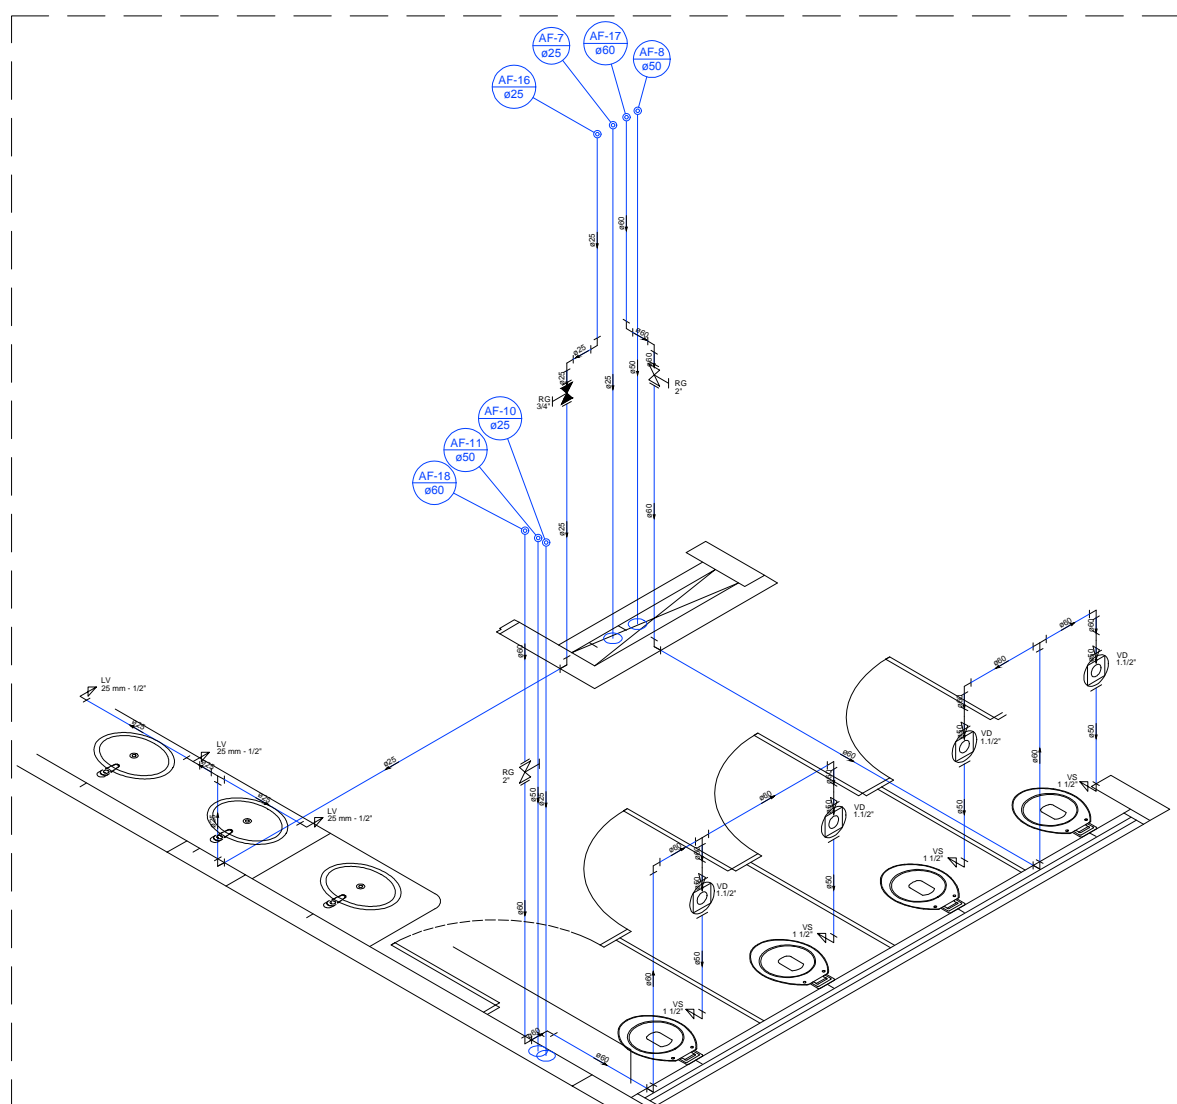

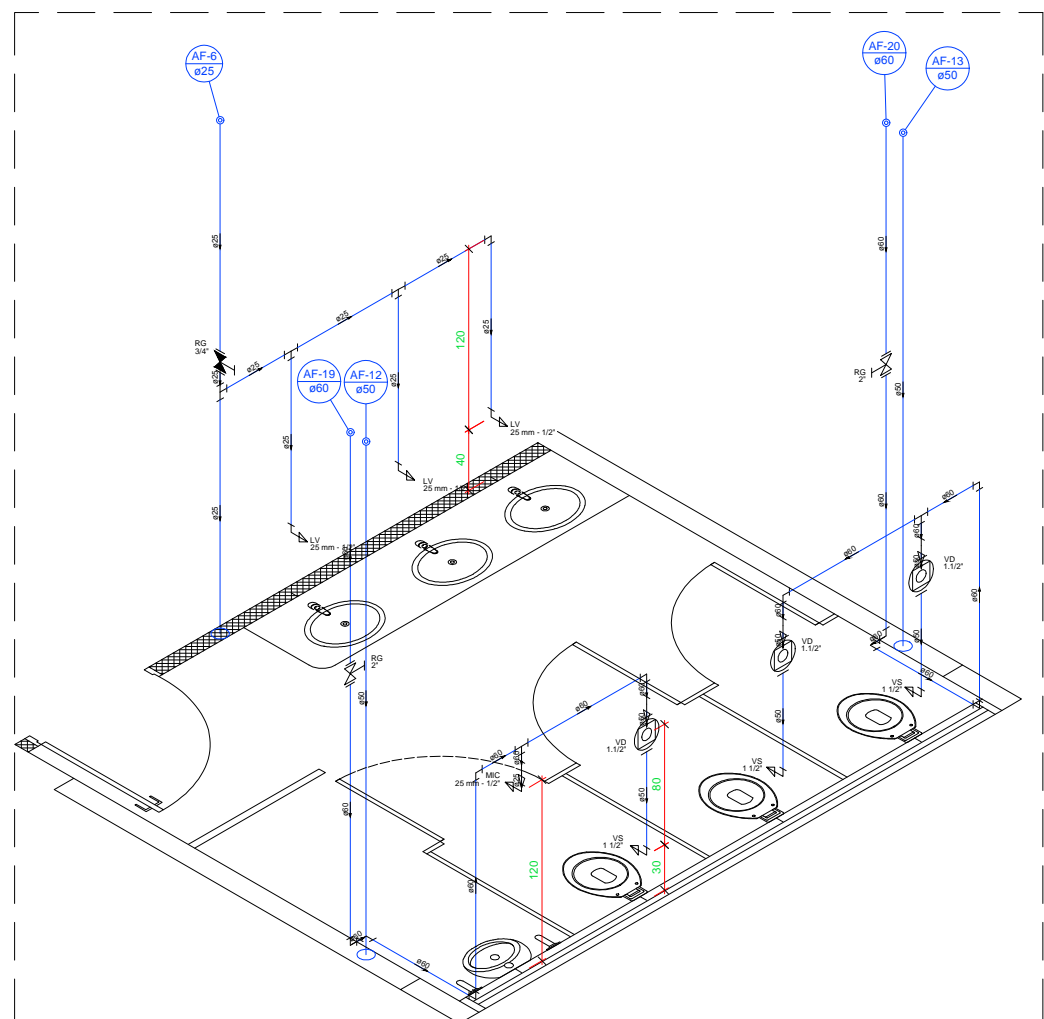

Detalhe H14
Escala 1:50



Detalhe H15
Escala 1:50

NOTAS:

- TODAS AS MEDIDAS DEVEM SER CONFERIDAS NA OBRA;
- DURANTE A OBRA, TODAS AS EXTREMIDADES DAS CANALIZAÇÕES DEVEM SER VEDADAS COM PLUGS APROPRIADOS, NÃO SENDO TOLERADO O EMPREGO DE BUNÇAS DE PAPEL OU MADEIRA PARA TAL FIM;
- AJUSTES CONSIDERADOS COMO ALTERAÇÃO SUBSTANCIAL EM RELAÇÃO AO DEFINIDO NO PROJETO, DEVERÃO SER SOLUCIONADOS JUNTO AO PROJETISTA;
- NÃO SE DEVE EM CIRCUNSTÂNCIA ALGUMA SUBMETTER TUBULAÇÕES RÍGIDAS À FLEXÃO POR MEIO DE ESFORÇOS MANUAIS OU AQUECIMENTOS, POIS COMPROMETE A DURABILIDADE E FUNCIONALIDADE DA INSTALAÇÃO;
- ESTE PROJETO FOI ELABORADO SEGUINDO TODAS AS RECOMENDAÇÕES EXISTENTES NA NBR 5626;
- VERIFICAR AS RECOMENDAÇÕES DESCRITAS EM PROJETO POIS AS MESMAS SÃO DE SUMA IMPORTÂNCIA PARA O CORRETO FUNCIONAMENTO DAS INSTALAÇÕES;
- QUAL QUER DÚVIDA CONTATE O PROJETISTA;
- TODOS OS DIÂMETROS DETERMINADOS DEVEM SER OBEDECIDOS, POIS O USO DE TUBULAÇÕES COM DIÂMETROS INFERIORES AO INDICADO EM PROJETO PODEM COMPROMETER O CORRETO FUNCIONAMENTO DAS INSTALAÇÕES;
- ALTERAÇÕES QUE NÃO SEJAM CONSIDERADAS COMO SUBSTANCIAIS PODEM SER RESOLVIDAS JUNTO AO FISCAL DA OBRA, DESDE QUE TAIS ALTERAÇÕES CONSTEM NO "AS BUILT" DAS INSTALAÇÕES;
- AS TUBULAÇÕES DE ÁGUA FRIA JÁ EXECUTADAS DEVEM APENAS SOFRER O AJUSTE NECESSÁRIO PARA QUE ATENHAM AS NOVAS POSIÇÕES DOS PONTOS DE UTILIZAÇÃO

		MINISTÉRIO DA EDUCAÇÃO FUND. UNIVERSIDADE FEDERAL DA GRANDE DOURADOS PREFEITURA UNIVERSITÁRIA DIVISÃO DE PROJETOS			
HIDROSSANITÁRIO					
OBRA:		TÉRMINO DO PRÉDIO DA FAEN		RESPONSÁVEL TÉCNICO PELO PROJETO:	
Construção					
ENDEREÇO: UFGRD UNIDADE 2 - Rod. Dourados-Itahum, km12 - Dourados - MS					
PROPRIETÁRIO:				ESCALA:	
FUNDAÇÃO UNIVERSIDADE FEDERAL DA GRANDE DOURADOS				INDICADA	
CONTEÚDO:				PRANCHAS:	
PLANTA BAIXA SUPERIOR E DETALHES				2/3	
DESENHO:				DATA:	
MATHEUS				SETEMBRO/2017	
Todos os direitos reservados à DIPROJ/PU O projeto poderá ser utilizado somente no local designado nas plantas					

00	EMIÇÃO INICIAL	JUL/14	DANIELLE

01	02	03	100
----	----	-----